



完成図

<代表設計者> 一級建築士 国土交通大臣登録 第111188号 谷 蒼		地方独立行政法人岐阜県立下呂温泉病院整備建設工事	
<設備設計者> 一級建築士 国土交通大臣登録 第194405号 設備設計一級建築士 建築士証交付番号 第367号 金井 誠		C 5.9	給排水衛生設備工事 医療力又設備 免震階平面図 A1:1/200 A3:1/400
安井・熊谷設計共同体			

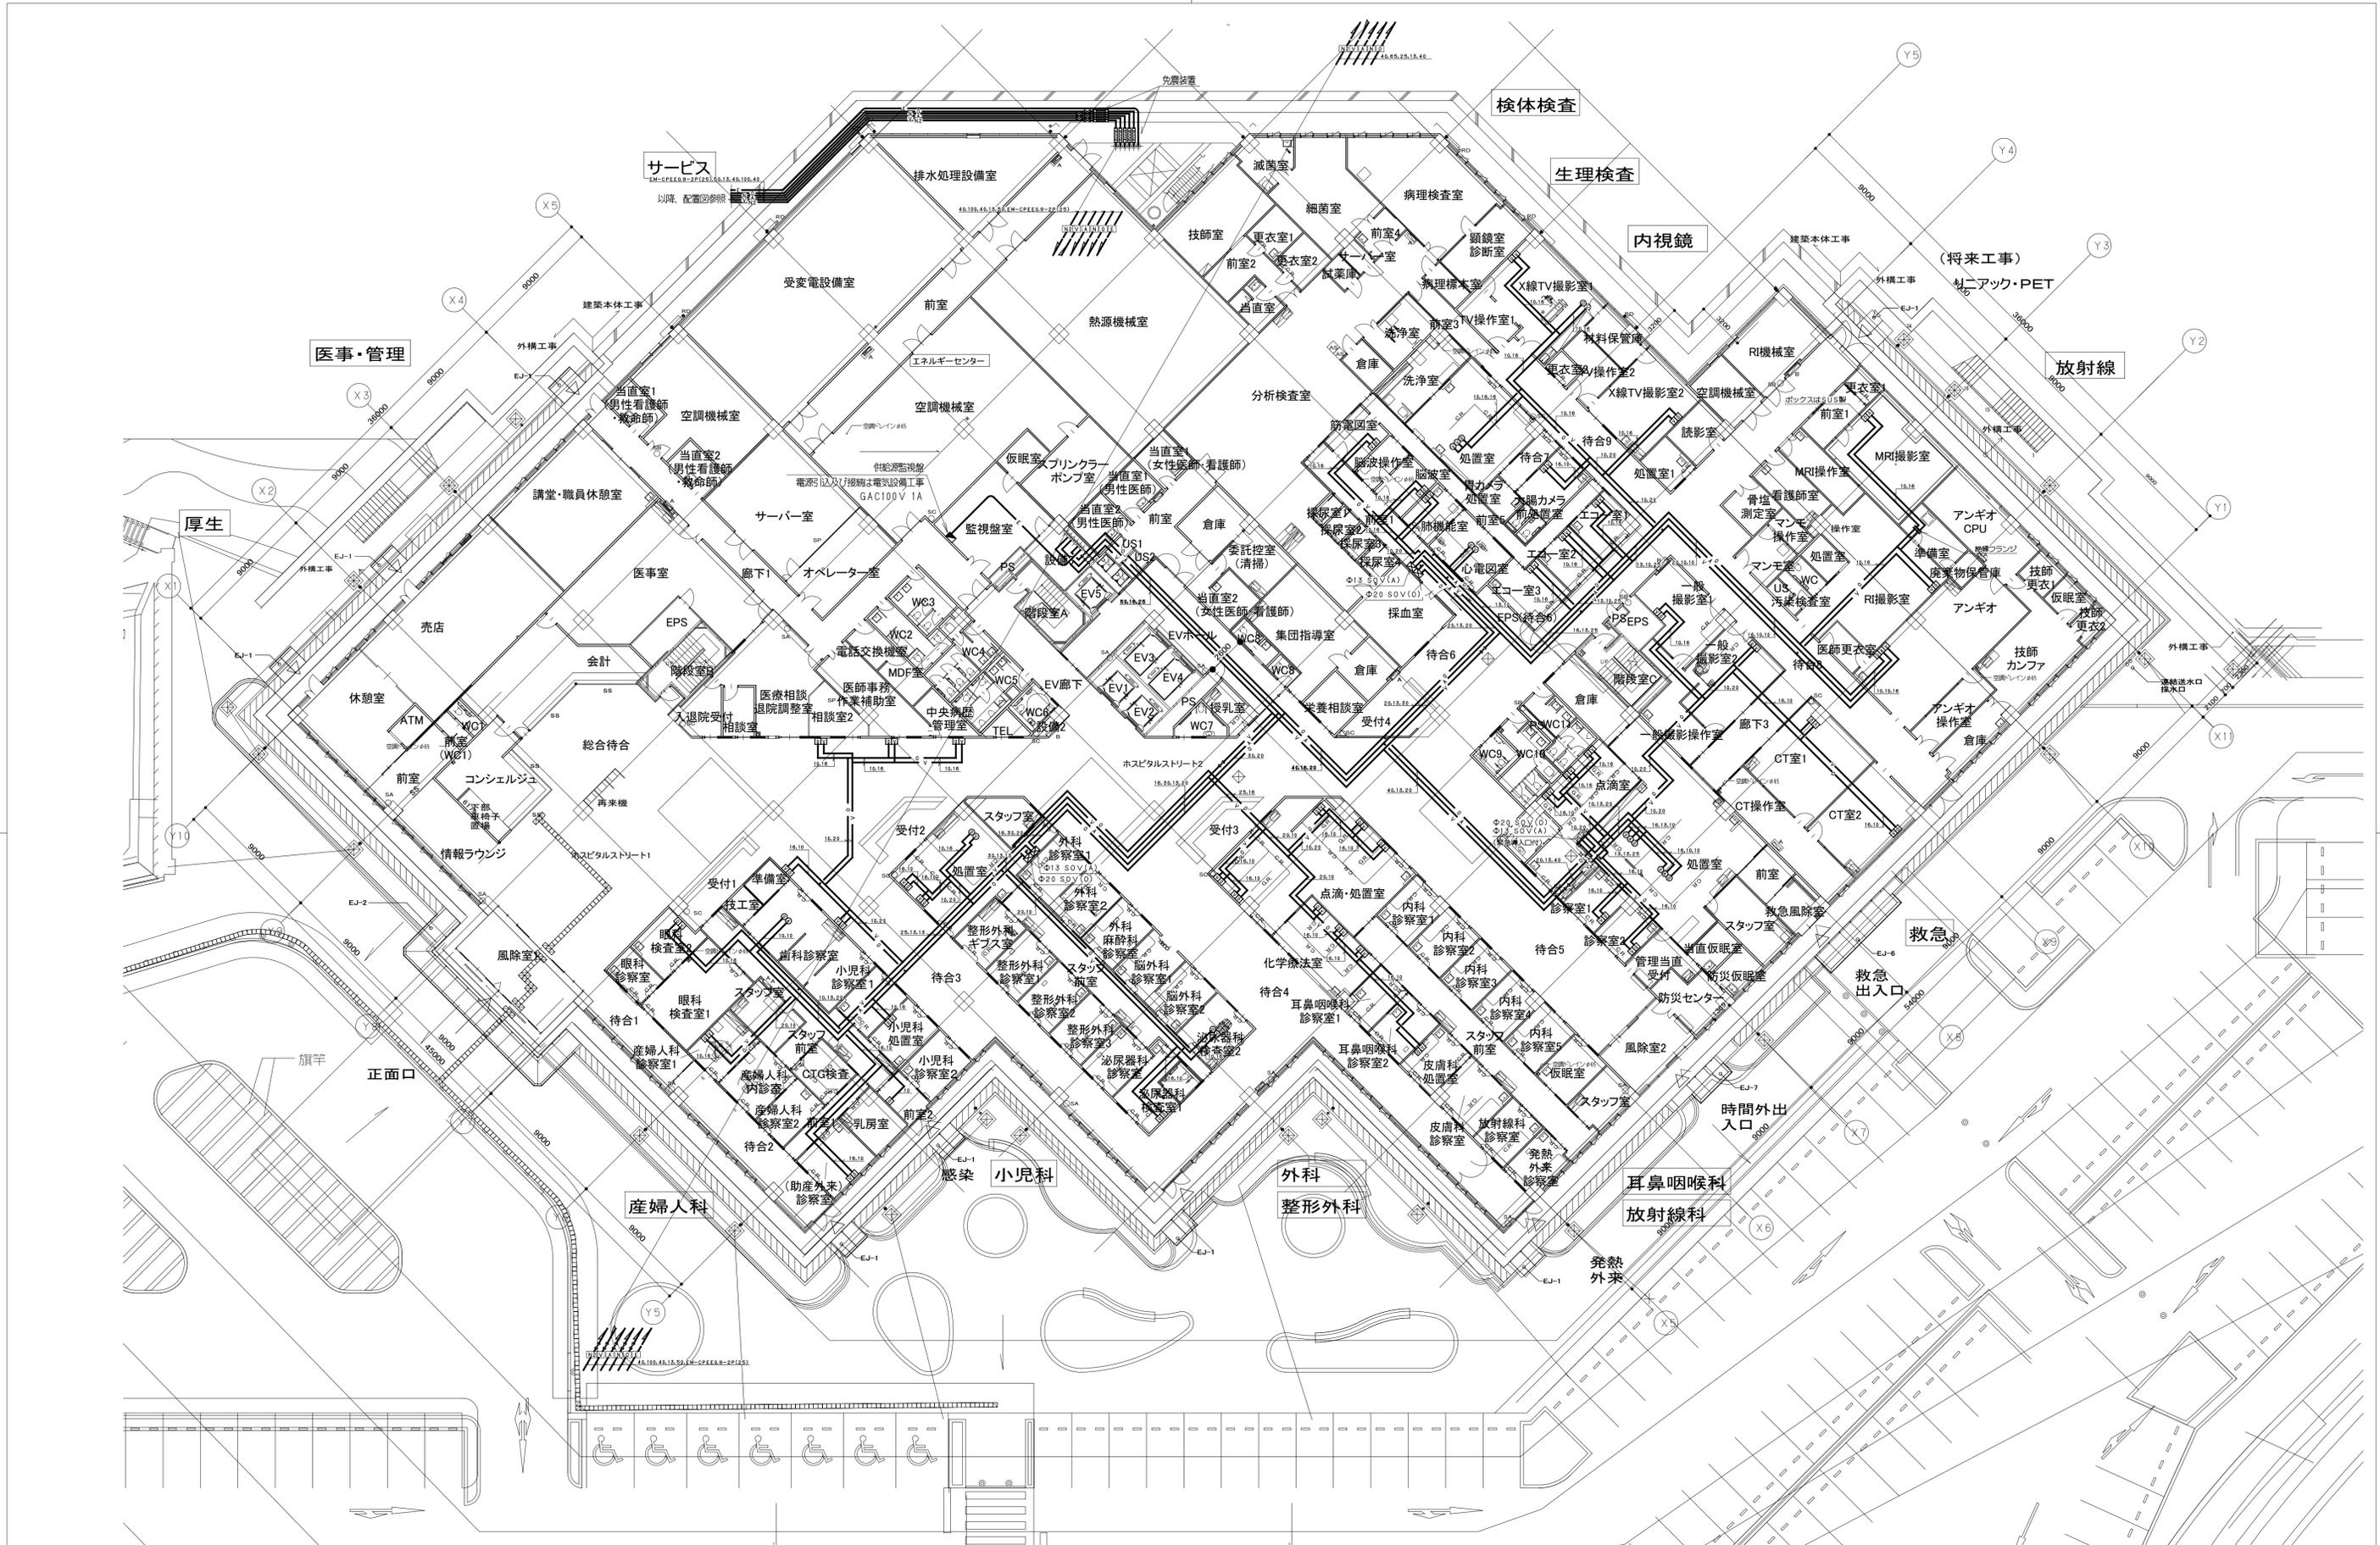

完成図


<代表設計者> 一級建築士 国土交通大臣登録 第111188号 谷 蒼		地方独立行政法人岐阜県立下呂温泉病院整備建設工事	
<設備設計者> 一級建築士 国土交通大臣登録 第194405号 設備設計一級建築士 建設士証交付番号 第367号 金井 誠		C 60	給排水衛生設備工事 医療ガス設備 1階平面図 A1:1/200 A3:1/400
安井・熊谷設計共同体			

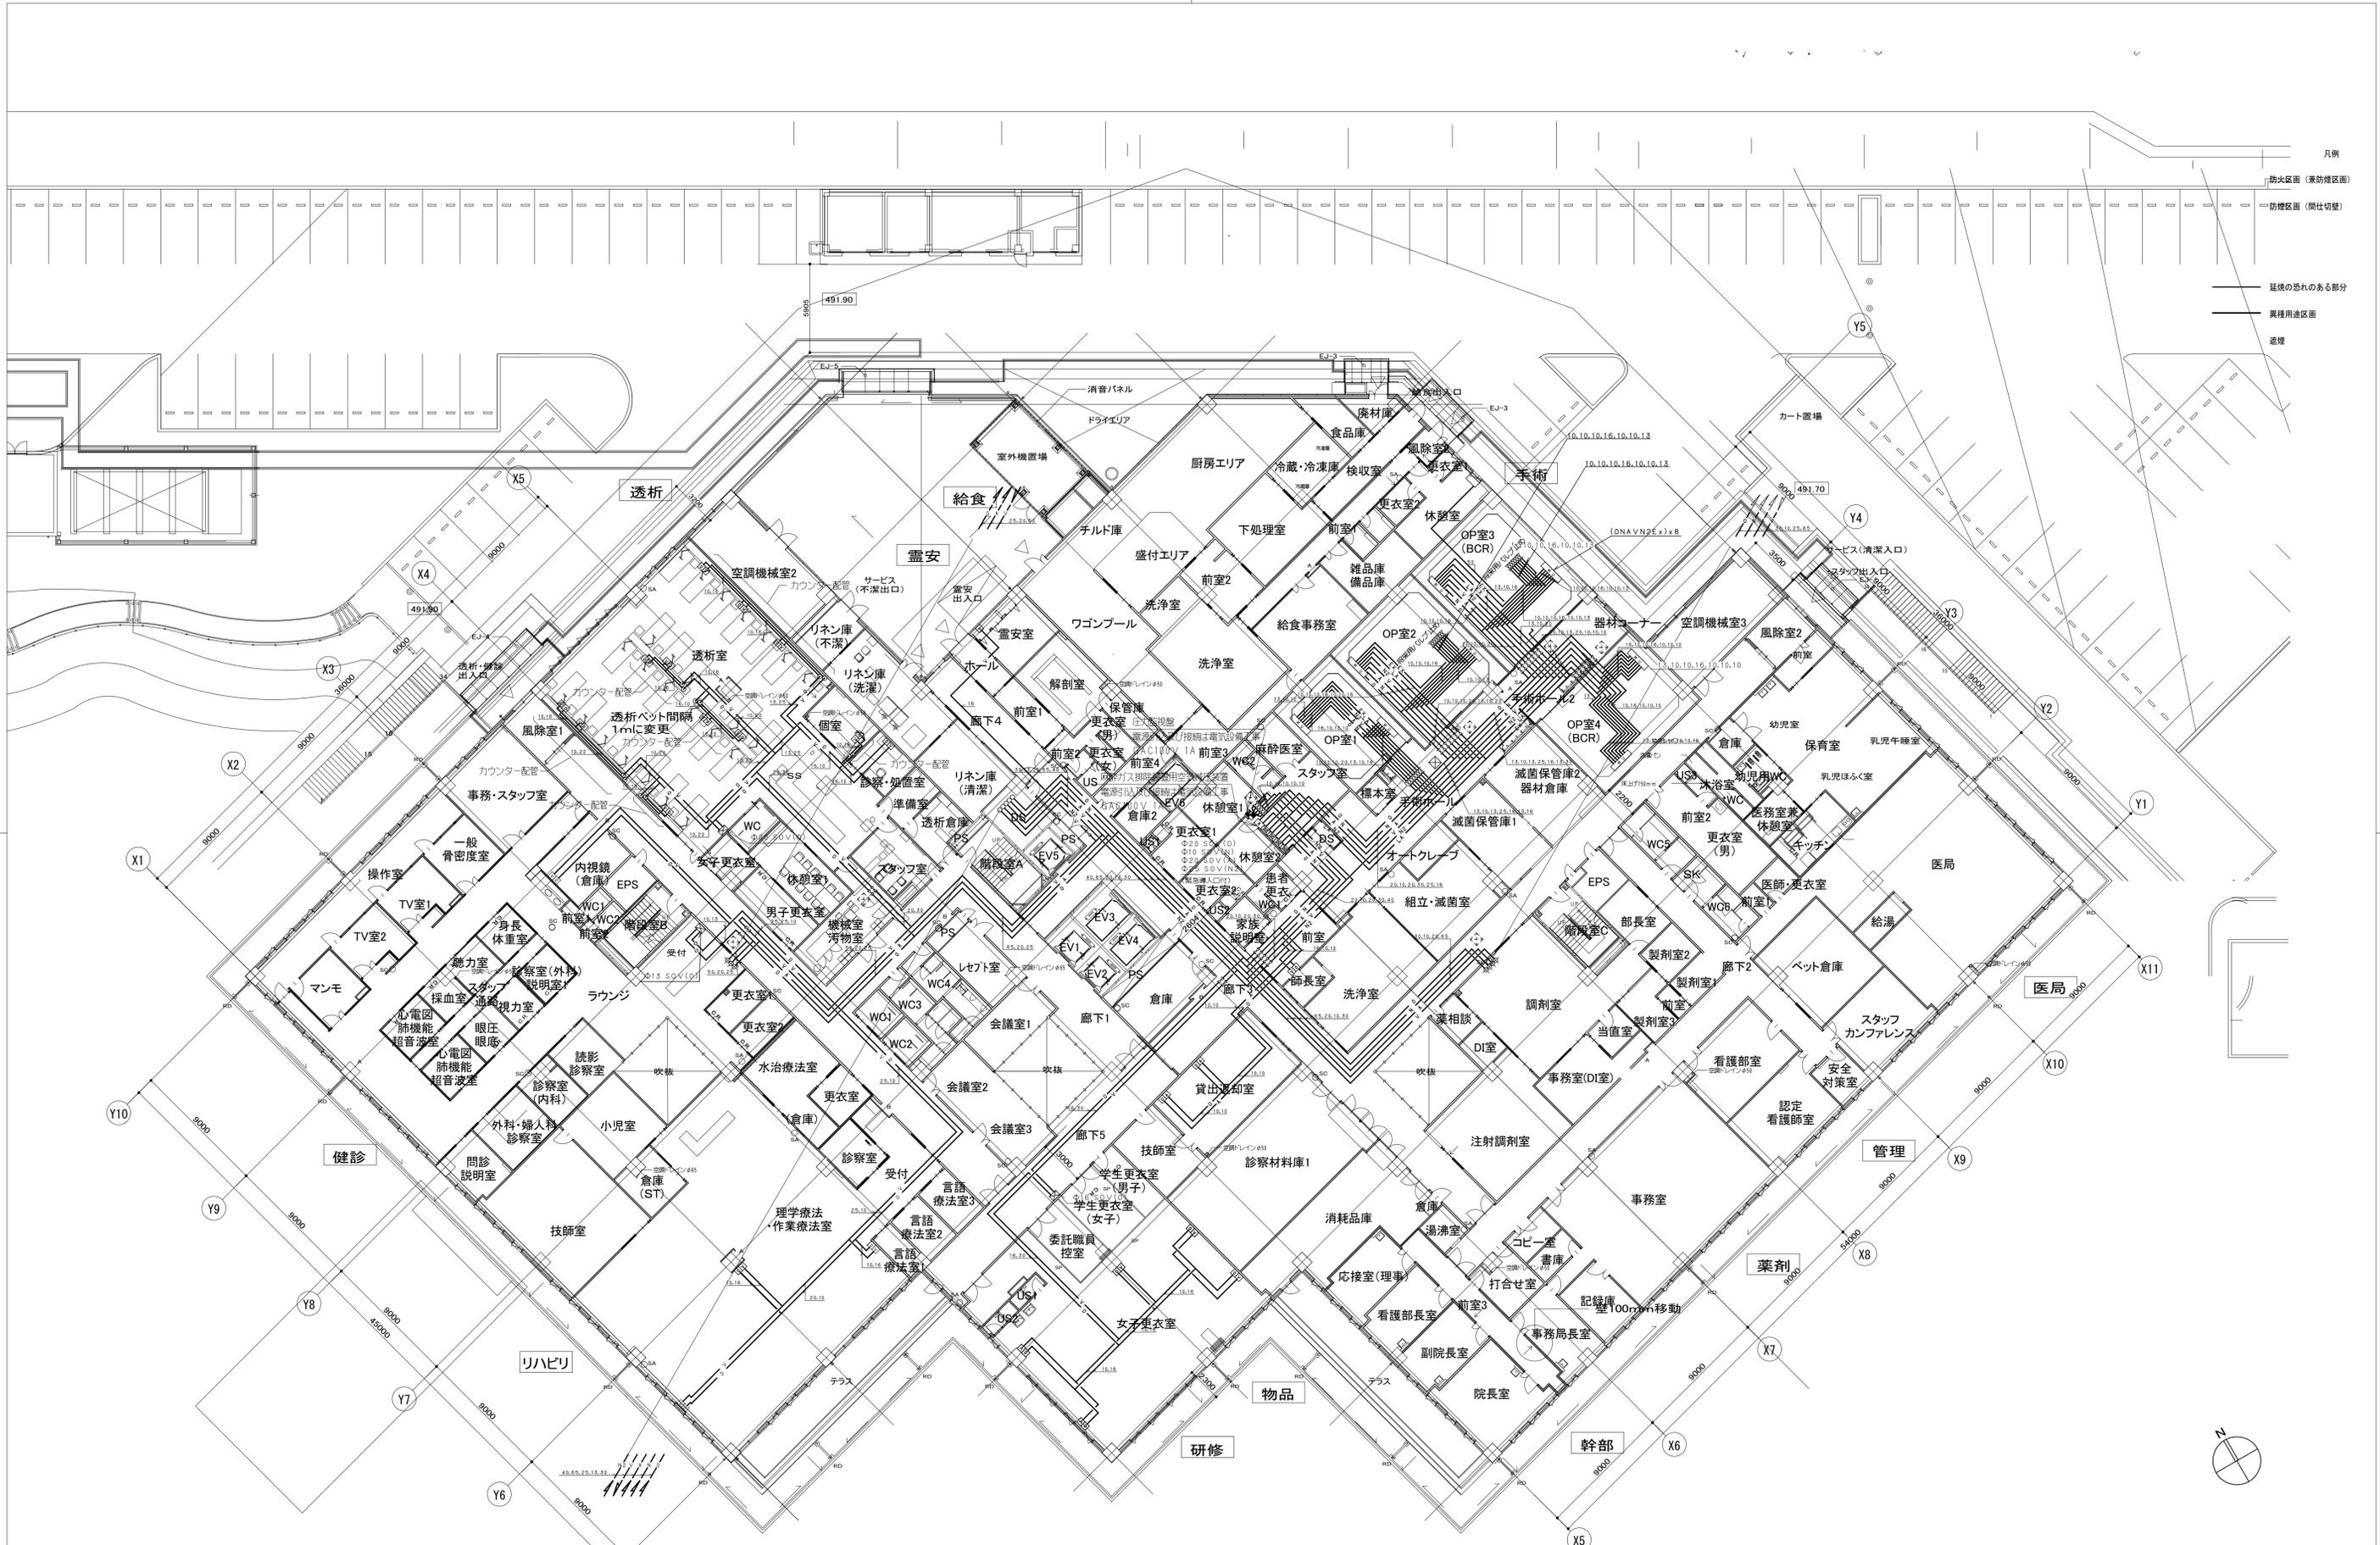

- 凡例
- 防火区画 (非防煙区画)
 - 防煙区画 (間仕切壁)
 - 延焼の恐れのある部分
 - 異種用途区画
 - 遮煙

完成図

<代表設計者> 一級建築士 国土交通大臣登録 第111188号 谷 蒼		地方独立行政法人岐阜県立下呂温泉病院整備建設工事	
<設備設計者> 一級建築士 国土交通大臣登録 第194405号 設備設計一級建築士 建築士証交付番号 第367号 金井 誠		C 61	給排水衛生設備工事 医療ガス設備 2階平面図 A1:1/200 A3:1/400
		安井・熊谷設計共同体	

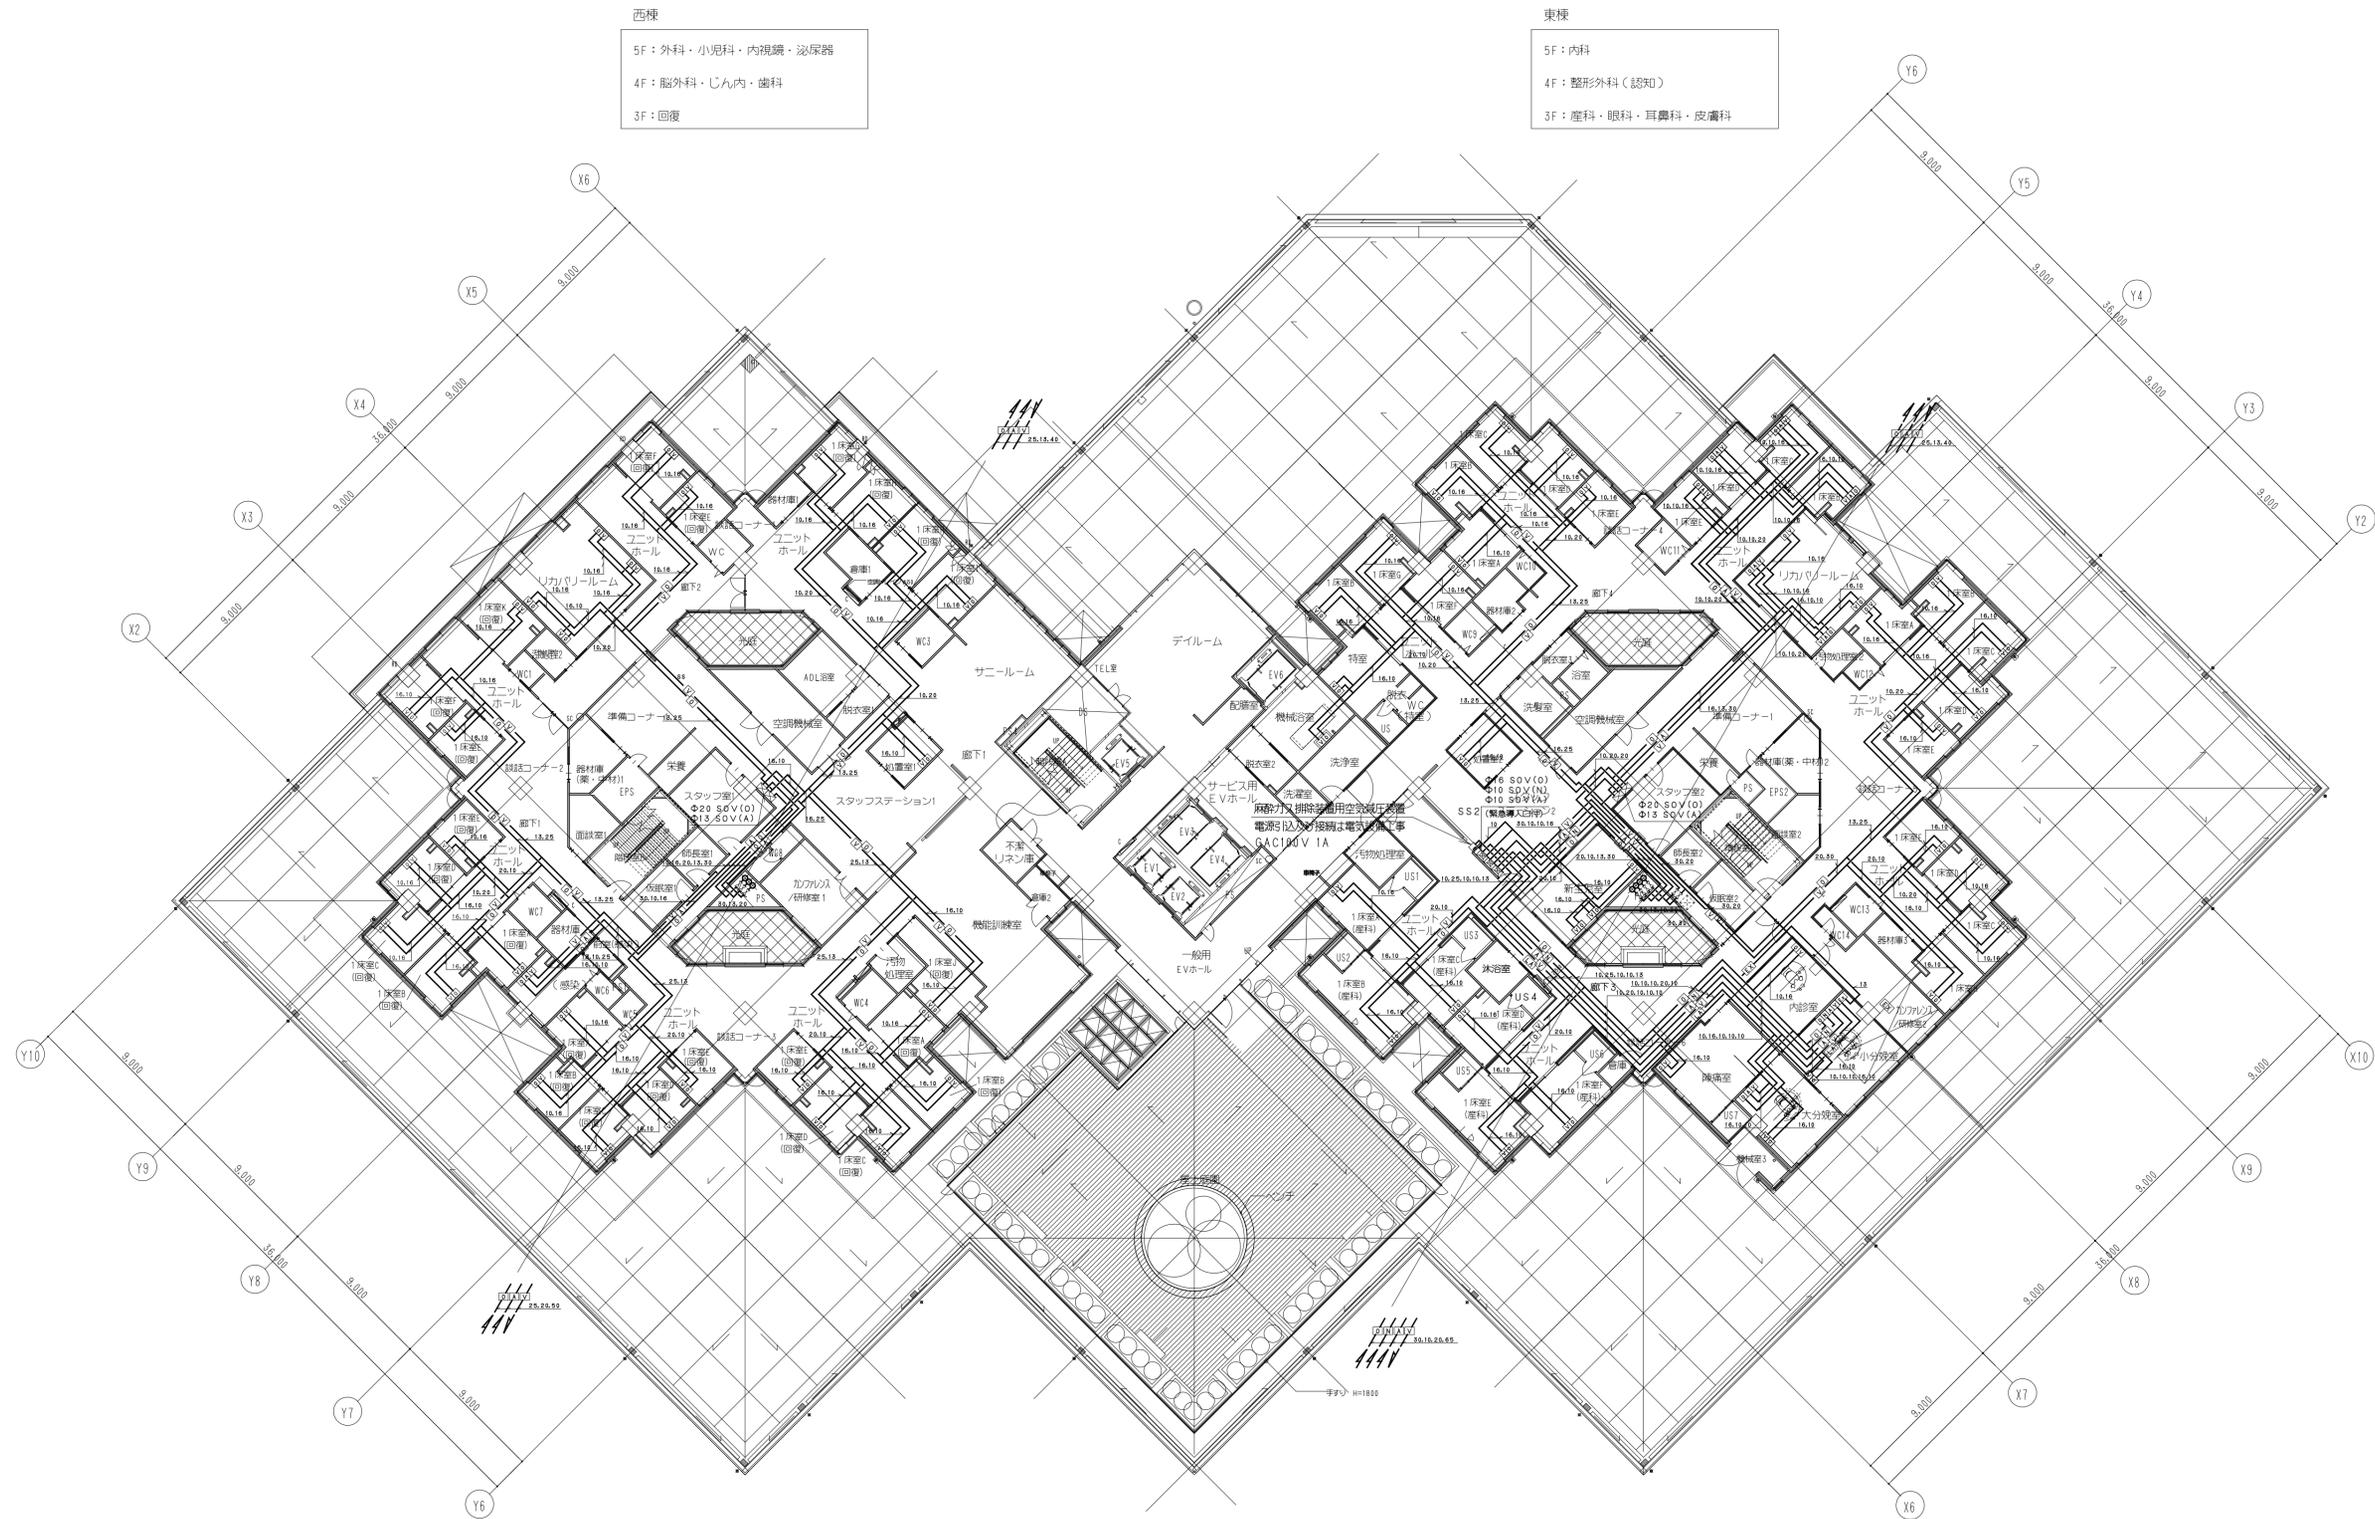

西棟
 5F: 外科・小児科・内視鏡・泌尿器
 4F: 脳外科・じん内・歯科
 3F: 回復

東棟
 5F: 内科
 4F: 整形外科(認知)
 3F: 産科・眼科・耳鼻科・皮膚科

完成図


<代表設計者> 一級建築士 国土交通大臣登録 第111188号 谷 蒼		地方独立行政法人岐阜県立下呂温泉病院整備建設工事	
<設備設計者> 一級建築士 国土交通大臣登録 第194405号 設備設計一級建築士 建築士証交付番号 第367号 金井 誠		C 62	給排水衛生設備工事 医療ガス設備 3階平面図 A1:1/200 A3:1/400
		安井・熊谷設計共同体	

西棟

5F: 外科・小児科・内視鏡・泌尿器
4F: 脳外科・じん内・歯科
3F: 回復

東棟

5F: 内科
4F: 整形外科(認知)
3F: 産科・眼科・耳鼻科・皮膚科

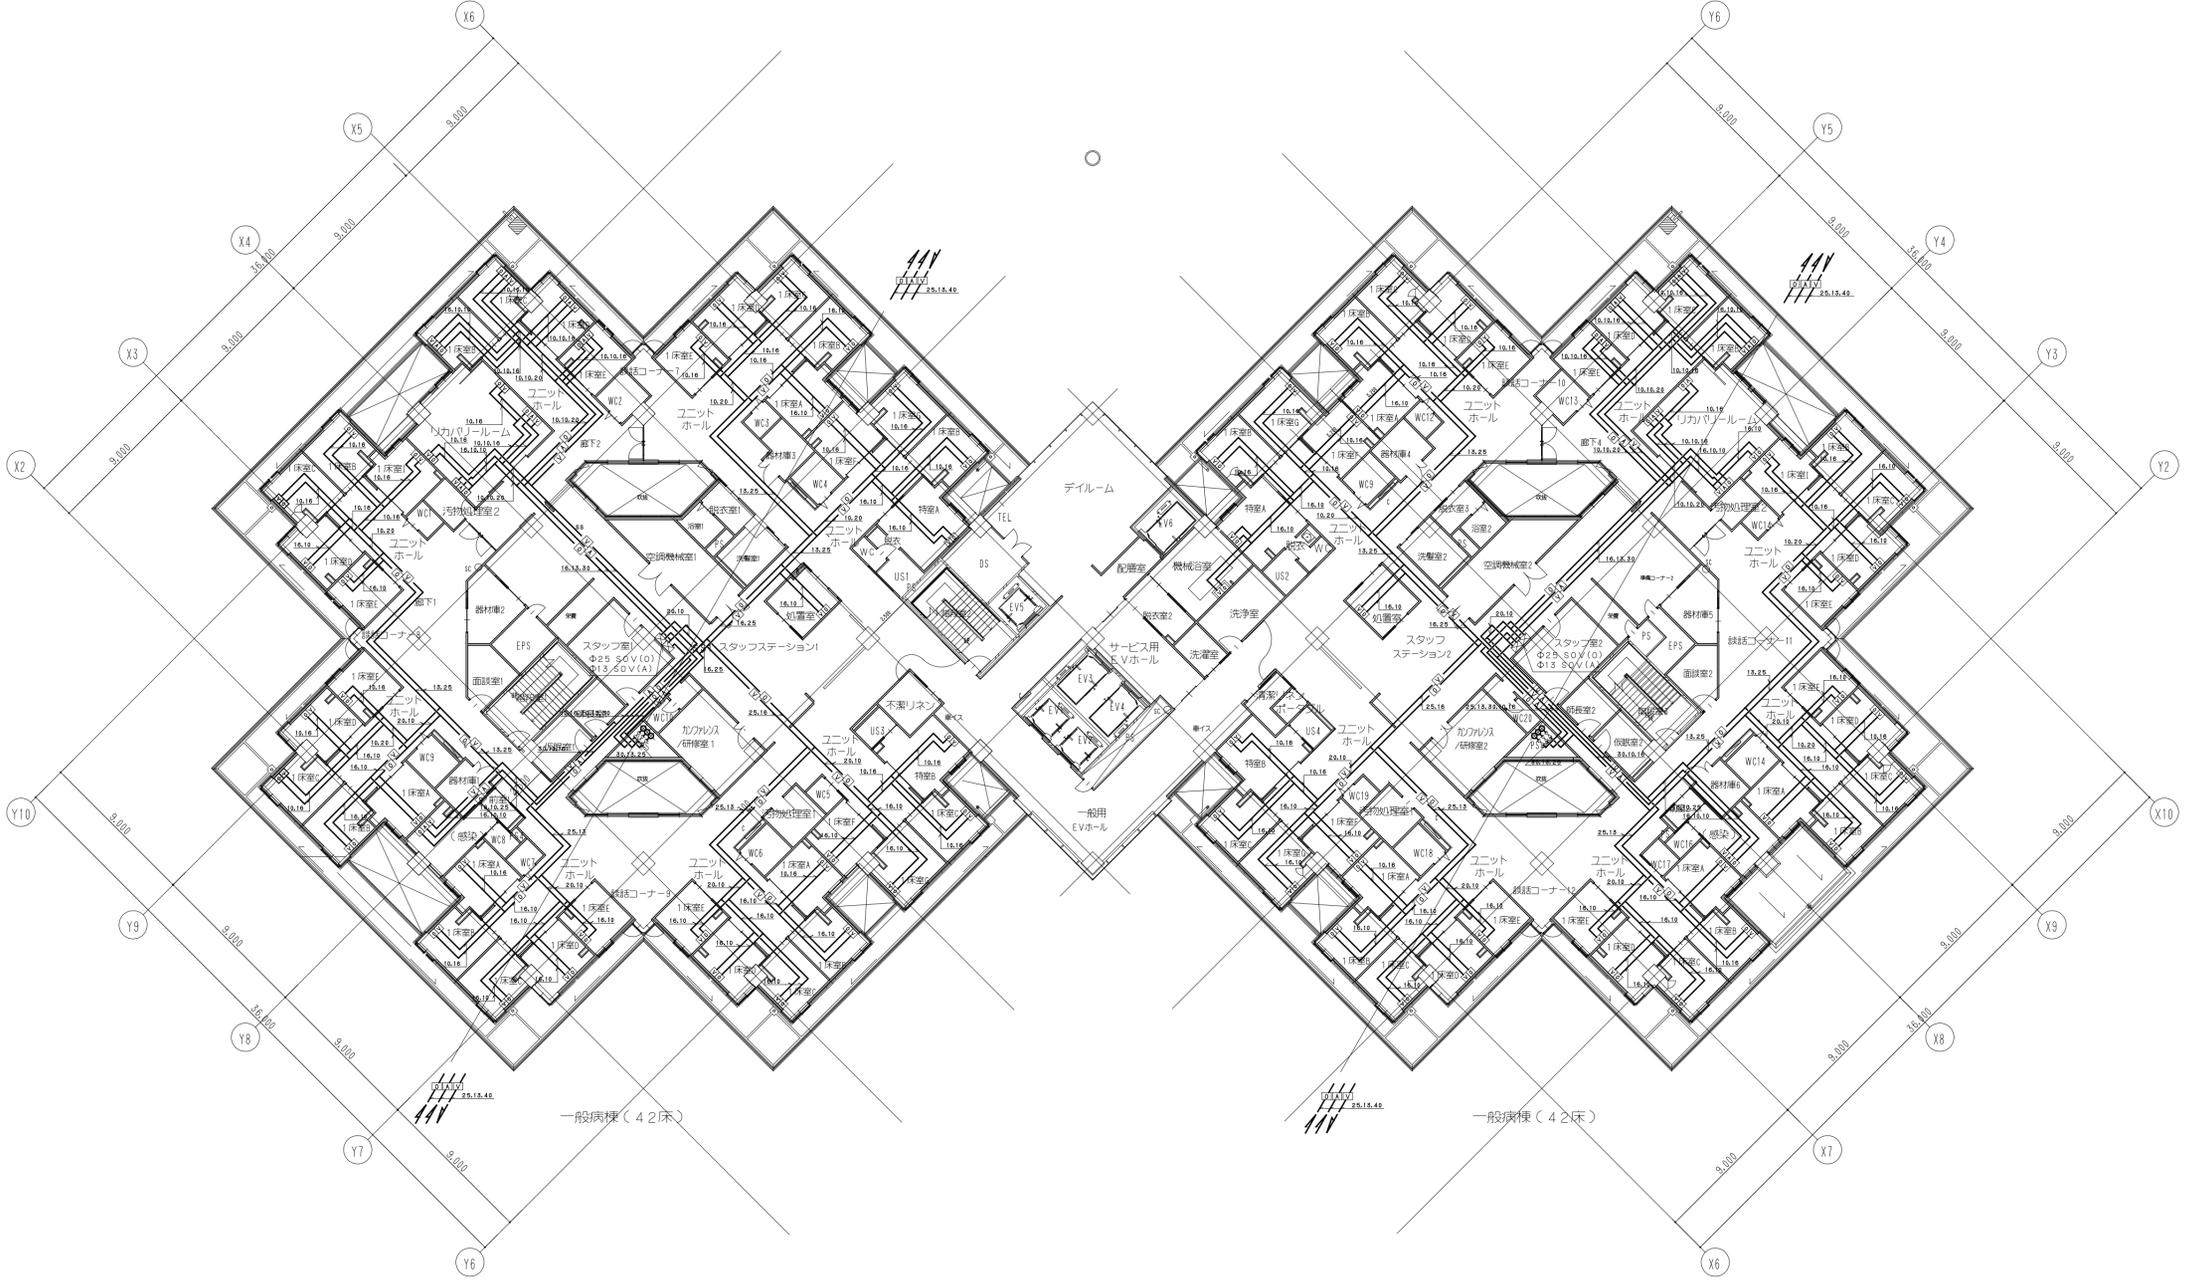


一般病棟(42床)

一般病棟(42床)

完成図

<代表設計者> 一級建築士 国土交通大臣登録 第111188号 谷 善 <設備設計者> 一級建築士 国土交通大臣登録 第194405号 設備設計一級建築士 建築士証交付番号 第367号 金井 誠		地方独立行政法人岐阜県立下呂温泉病院整備建設工事 C 給排水衛生設備工事 医療ガス設備 4階平面図 A1:1/200 A3:1/400	
63		安井・熊谷設計共同体	

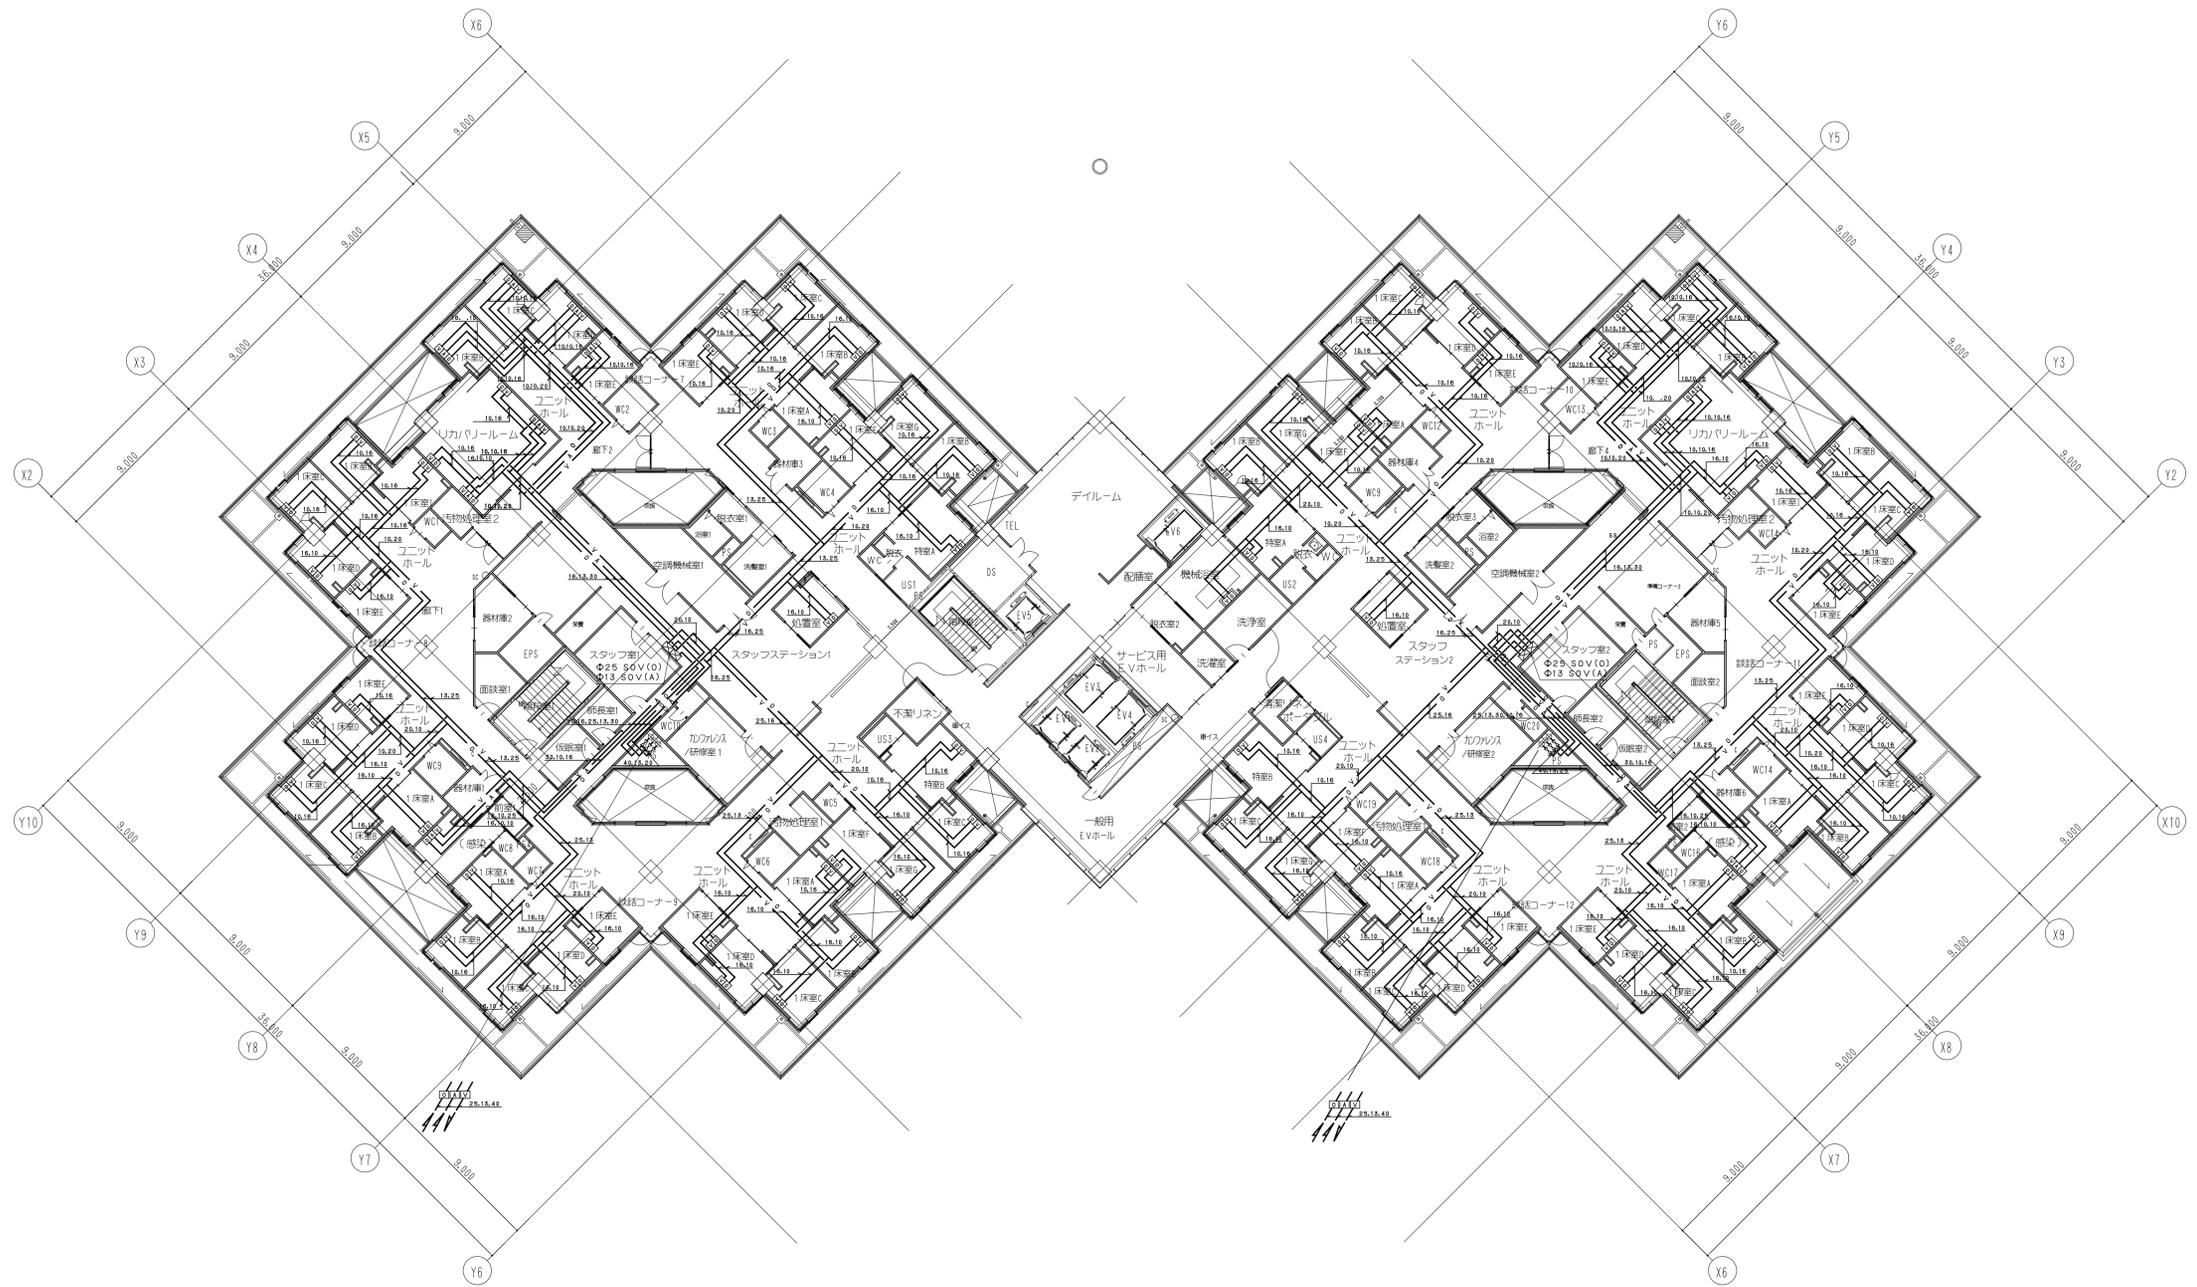

完成図

<代表設計者> 一級建築士 国土交通大臣登録 第111188号 谷 蒼		地方独立行政法人岐阜県立下呂温泉病院整備建設工事	
<設備設計者> 一級建築士 国土交通大臣登録 第194405号 設備設計一級建築士 建築士証交付番号 第367号 金井 誠		C 6.4	給排水衛生設備工事 医療ガス設備 5階平面図 A1:1/200 A3:1/400
		安井・熊谷設計共同体	